




# VERANSTALTUNGSFLÄCHE

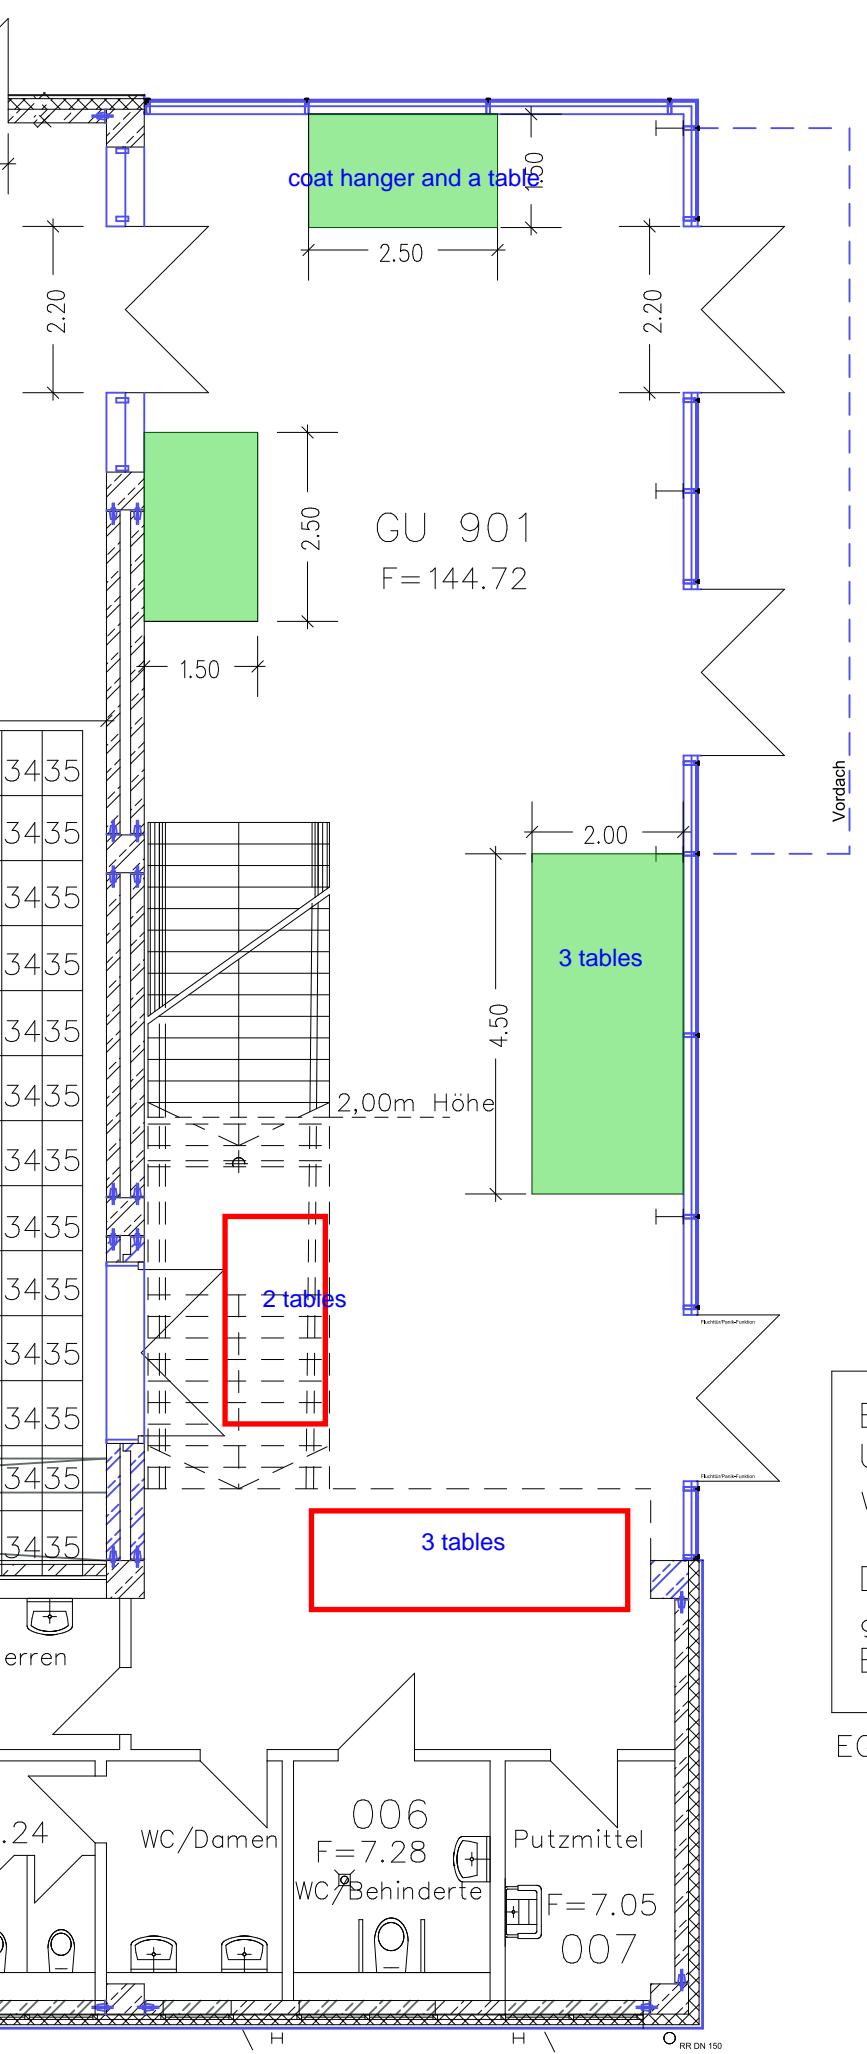

Baubestandsplan M. 1: 200  
Universität Paderborn  
Warburger Straße 100, 33098 Paderborn

Dezernat 5 13.03.2023  
gezeichnet: (BLB)/Göke Datum: 04/07  
Bauteil: G Ebene: U

EG.S12