


 VERANSTALTUNGSFLÄCHE

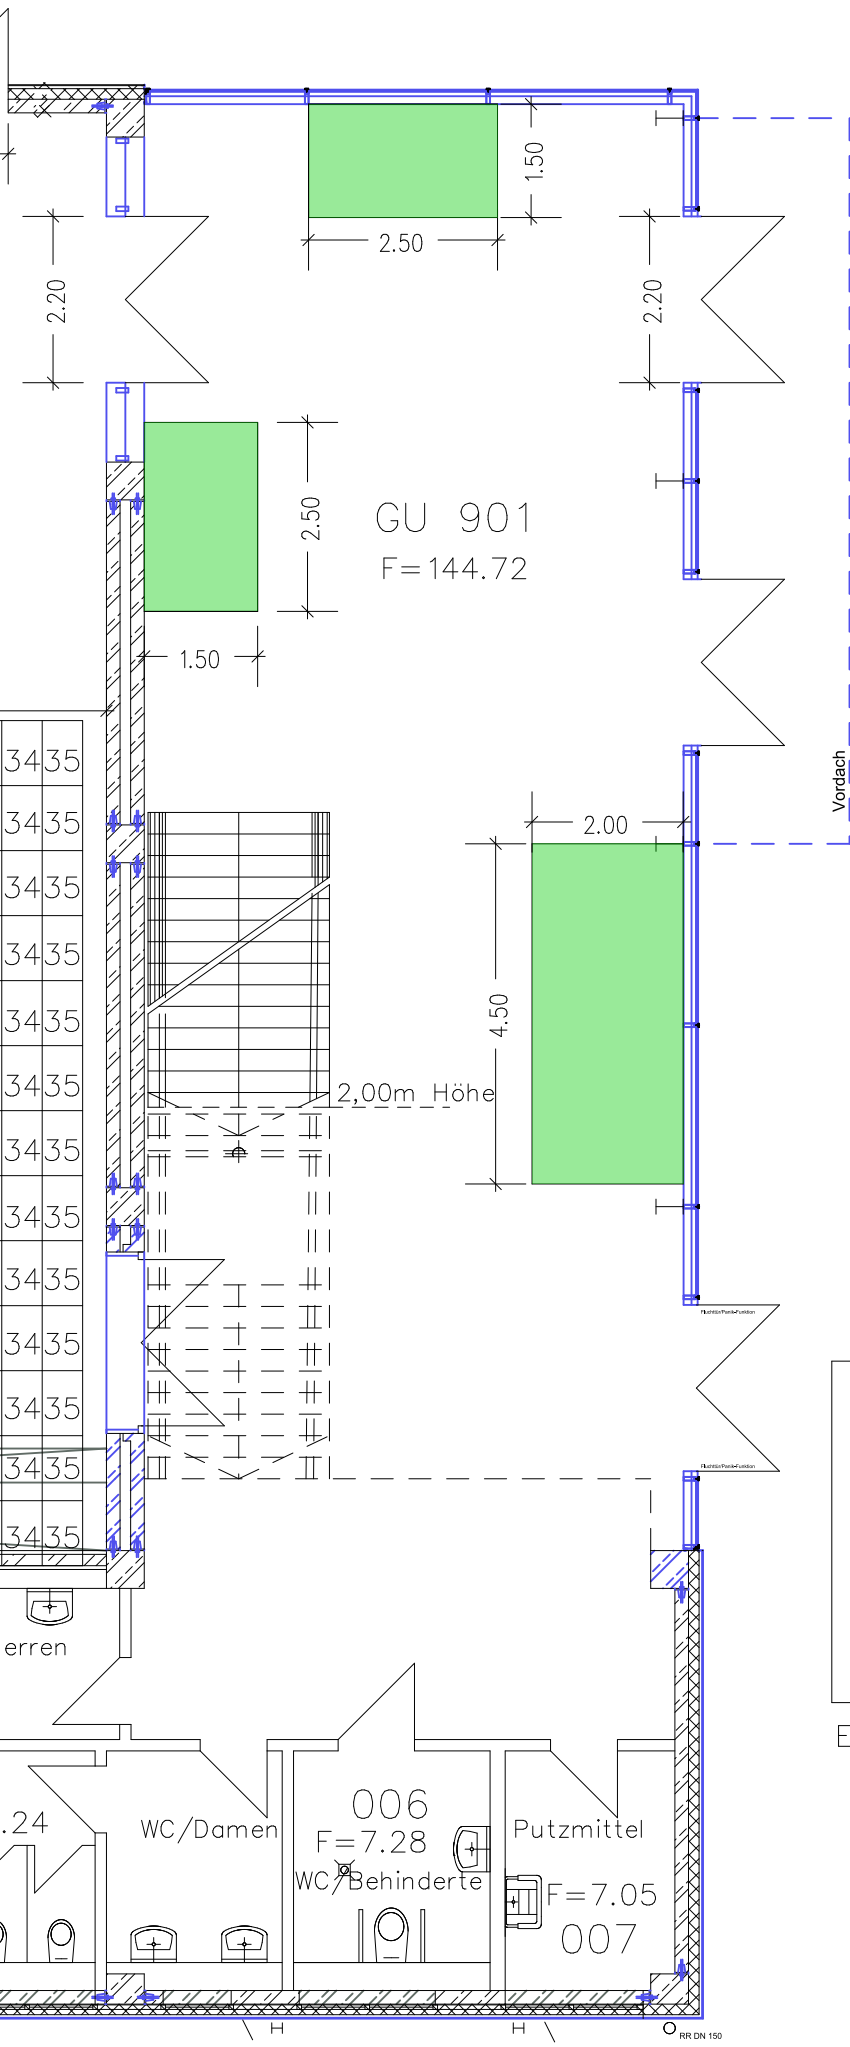

Baubestandsplan M.1: 200
Universität Paderborn
Warburger Straße 100, 33098 Paderborn
Dezernat 5 13.03.2023
gezeichnet: (BLB)/Göke Datum: 04/07
Bauteil: G Ebene: U

EG.S12